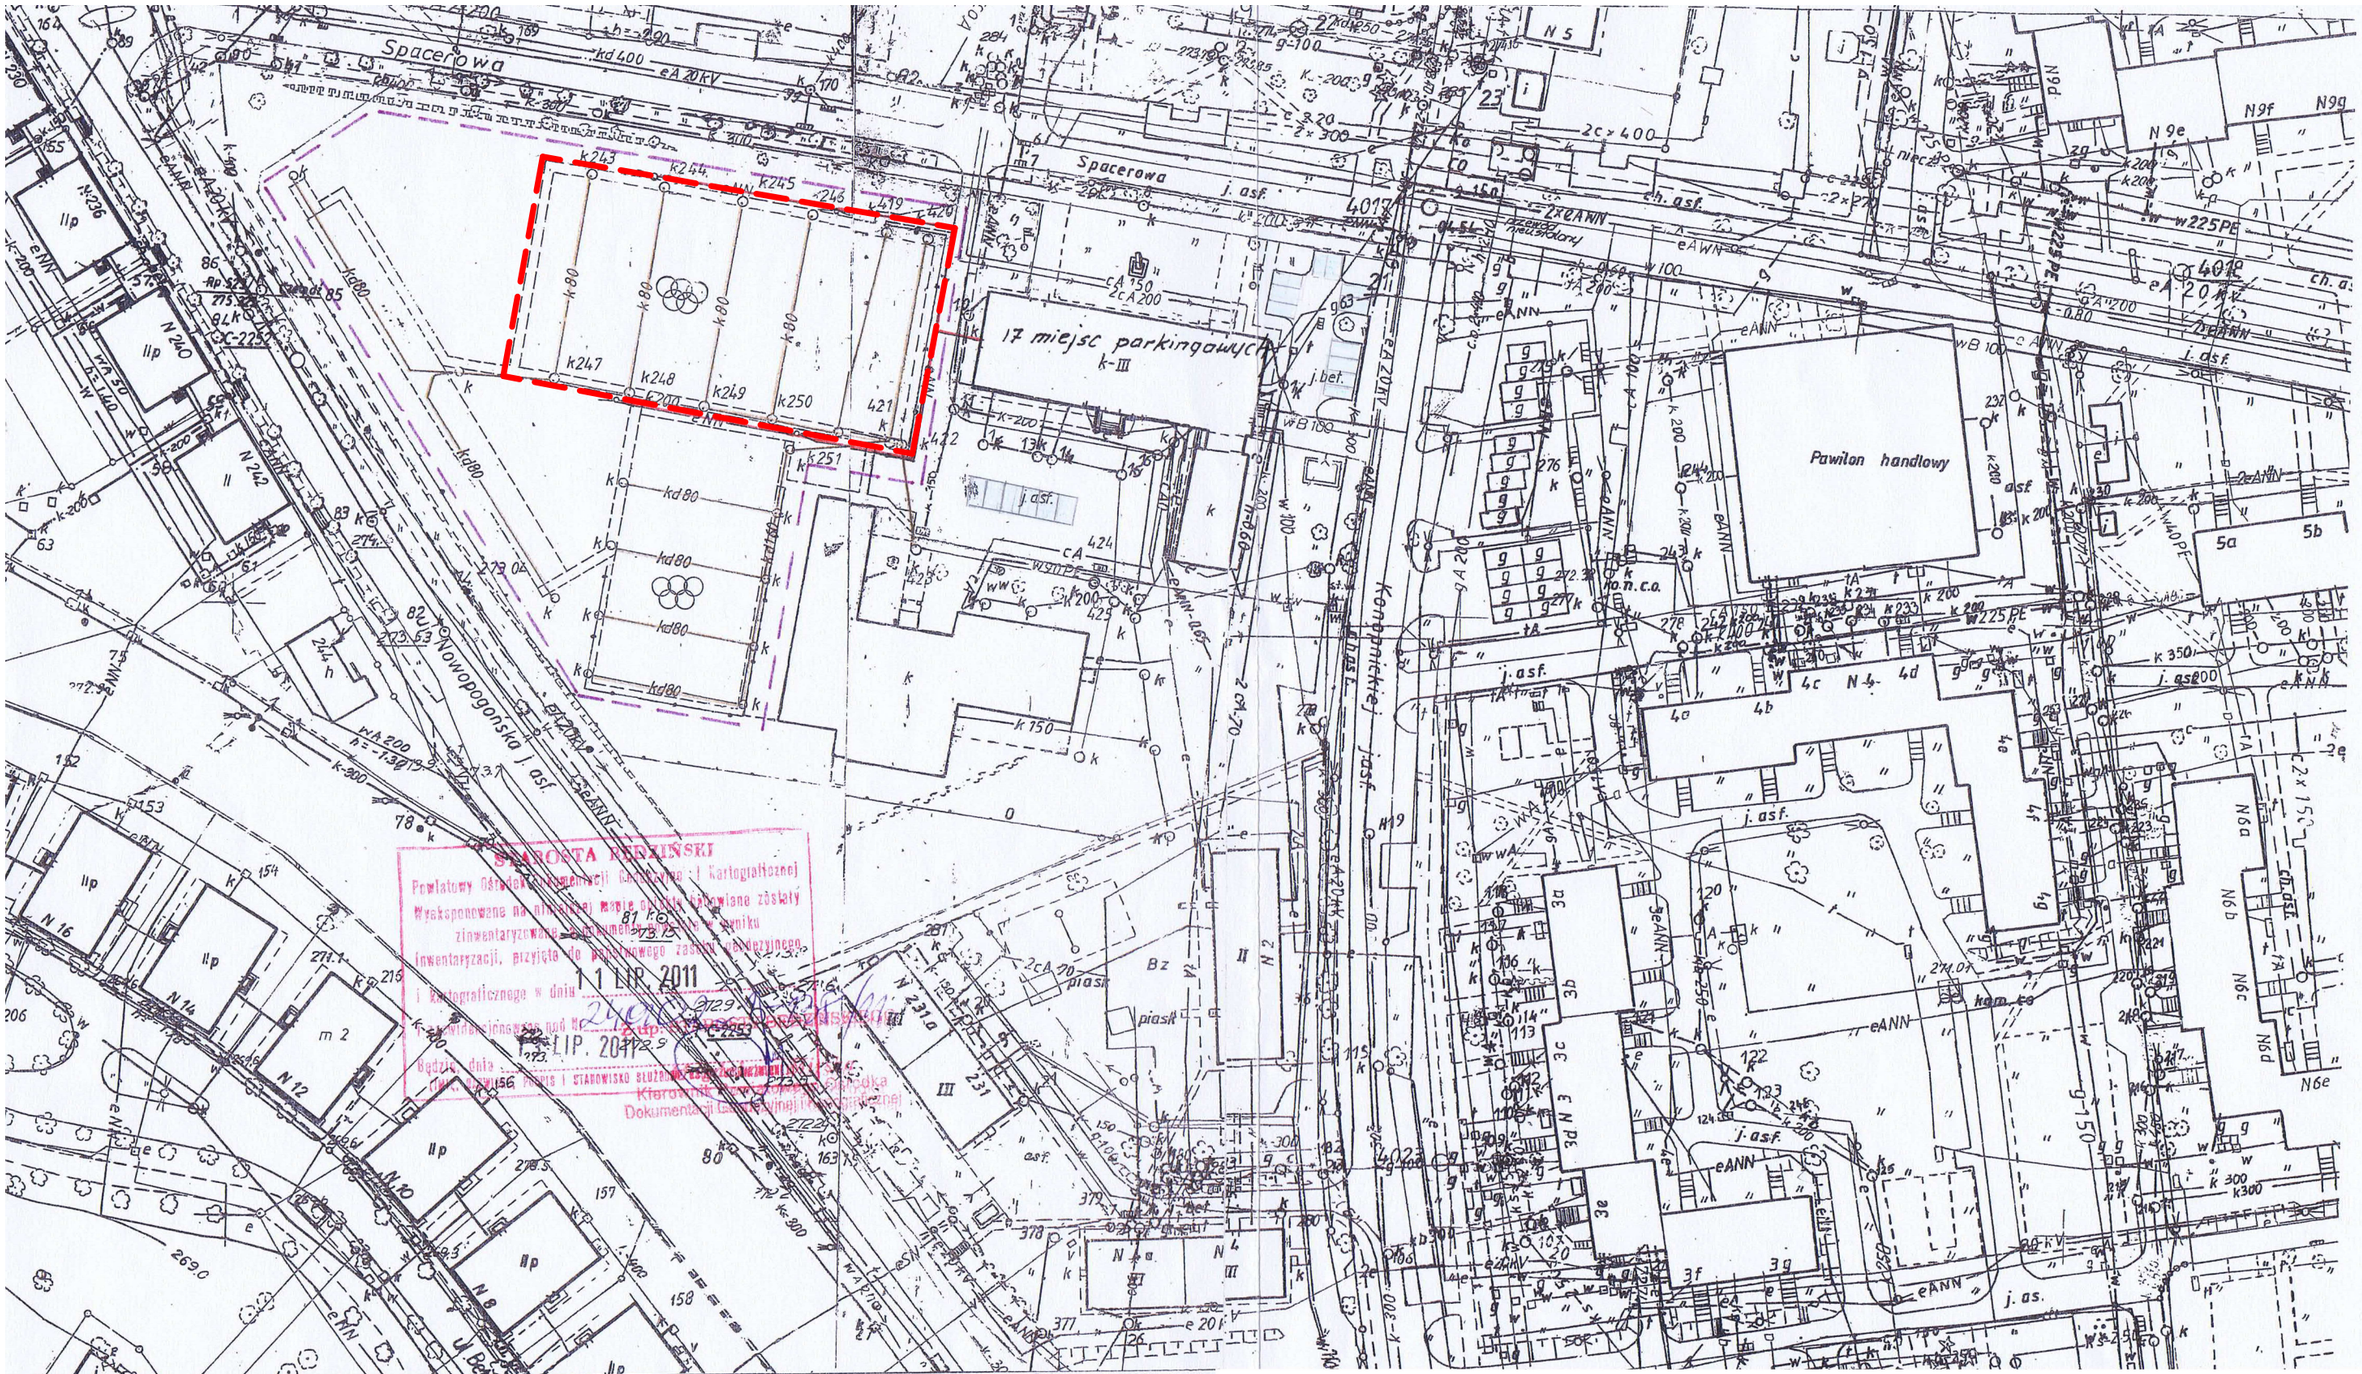

Pomiar powykonawczy boiska
Czeladź, ul.Spacerowa
Sekcja mapy zasadniczej :531.223.053,054
Obręb: Czeladź ,działka 16/4 **km 58**

SKALA 1:1000

Zakres pomiaru

GEODETA UPRAWNIONY
mgr inż. Jerzy Wilk
MGPiB Nr upr. 11721

PRZEDSIĘBIORSTWO GEODEZYJNO-PRAWNE
"WIGRA" S.C.
41-250 Czeladź, ul. Katowicka 23
NIP 625-17-78-125 tel. 032-265-07-75

pieczątka wykonawcy
KERG:240102_I-138/11

ZAKRES OBJĘTY OPRACOWANIEM

BAAZA STUDIO PROJEKTOWE
mgr inż. arch. Wojciech Pasterny
41-253 Czeladź, ul.Wojciechowskiego 5
tel. 32 269 62 33, kom. 0 794 26 33 16
NIP 954-197-00-45, REGON 241421249

Temat	PRZEBUDOWA BOISKA SPORTOWEGO	
Adres	SZKOŁA PODSTAWOWA NR 7 UL. SPACEROWA 2, 41-253 CZELADŹ	
Inwestor	GMINA CZELADŹ - SZKOŁA PODSTAWOWA NR 7 im. 1000-lecia PAŃSTWA POLSKIEGO W CZELADZI, UL. SPACEROWA 2, 41-253 CZELADŹ	
Rysunek	PROJEKT ZAGOSPODAROWANIA TERENU	Nr rys.
Branża	ARCHITEKTURA	A.01.
Projektant	mgr inż.arch. Wojciech Pasterny nr upr.42/09/SLOKK, ŚOIA nr SL-1455	Skala 1:1000
Projektant	inż. Marcin Knez nr upr.SLK/0863/PWOK/05	Data V.2016